

## 结构加固纠偏说明

### 一、结构基本资料

龙马新居位于昆明市官渡区珥季路与环湖东路交叉口，该小区于2012年2月竣工验收，其中8#住宅楼为8层框架剪力墙结构，房屋总高度22.40m，各层层高均为2.8m，室内标高±0.000，室外标高-0.450m，建筑结构安全等级为二级，结构使用年限为50年，抗震设防分类为丙类建筑，抗震设防烈度为8度，设计地震分组第二组，设计基本地震加速度为0.20g，剪力墙抗震等级为一级，框架抗震等级为二级。

基础采用先张法预应力管桩（PHC桩），桩径为400mm，桩壁厚95mm，桩身强度等级C80，桩端持力层为6E层粘土层或6E层粉砂层。桩长约32m。单桩竖向承载力特征值为1200kN。

### 二、工程概况

1、因8#楼地基不均匀沉降，于2013年4月13日发现该楼产生倾斜，倾斜率超过规定限值。（详见云南楚天工程检测有限公司倾斜观测报表）

2、为了房屋尽快交付居民使用，并确保结构安全，受云南未来城开发有限公司委托，武汉武大天业结构设计事务所有限公司提出了对8#楼基础进行锚杆静压桩补桩加固，对上墙主体结构实施截桩（剪力墙）顶升纠偏方案，使主体结构倾斜率满足规范要求，对截断的底层剪力墙、柱采用增大截面固套加固，使之满足原设计强度要求。

### 三、设计依据

1、甲方提供的8#楼原设计相关图纸，PKPM计算模型。2、云南楚天工程检测有限公司提供的8#楼倾斜观测报表及沉降观测记录。

3、竞争性谈判文件要求。

4、相关规范

《锚杆静压桩技术规范》YBJ227-91

《混凝土结构设计规范》GB50010-2010

《建筑桩基技术规范》JGJ94-2008

《钢结构设计规范》GB50017-2003

《既有建筑地基基础加固技术规范》JGJ123-2012

《建筑地基基础设计规范》（GB50007-2011）

### 四、加固方案

1、鉴于地基基础不均匀沉降，导致8#楼房屋倾斜，拟采用锚杆静压桩对其进行基础加固。

2、通过植筋连接加大原有桩基承台，作为新增锚杆静压桩的承台，承台面标高同原有承台。

3、桩选用锚杆静压桩，桩径300mm，压桩力800kN，预估桩长30mm~32mm，承台混凝土标号C40。

### 五、纠偏方案

1、根据2013年4月~2013年7月的沉降、倾斜观测结果，不均匀沉降引起的房屋倾斜以8-11~8-41/8-A1~8-D1与8-11~8-21/8-C1~8-D1区域为主。

2、待8#楼基础加固完毕，拟采用截桩顶升纠偏方案进行纠偏。具体做法如下：

(1) 截桩顶升拟在框架柱与剪力墙底层标高-0.500~承台面-1.050范围进行，纠偏前根据现场倾斜复测结果，对倾斜率较大区域优先截桩。截桩前先在断口上下安装钢板、植筋、钢牛腿、钢支撑等，防止墙柱截断后上下截面产生水平错位。柱周边安装千斤顶区域的承台面找平。

(2) 柱截断方法：截桩前，柱周边安装3个千斤顶，使千斤顶产生理论计算值所需的顶升力。然后用绳锯锯断柱子至完全切断，绳锯锯断的断口处立即插入薄钢板，只留小于3mm的缝隙，防止千斤顶失效后柱往下座。每个千斤顶额定顶升力应留有0.5倍的安全储备并备有1支备用千斤顶。

(3) 剪力墙截断方法：钢支撑与拉杆安装固定后，根据千斤顶布置图，先对墙内千斤顶安装区域范围尺寸的混凝土切除平整，切除高度能保证千斤顶插入，切除后上、下表面修平，用无机材料座浆，用厚钢板架上下、下平整，插入千斤顶并确保千斤顶能均匀受压。逐个置入千斤顶，使千斤顶产生理论计算压力值。然后用绳锯锯断剪力墙暗柱，锯断的断口处也应立即插入薄钢板，留小于3mm宽缝隙。

(4) 顶升纠偏：采用顶升顶升顶升，后纠偏纵向墙柱的顺序至倾斜率满足规范要求。

0、横向同步顶升：同步顶升8-C1、8-D1轴剪力墙，柱，每次顶升5mm后，插入5mm厚薄钢板防护。同步顶升8-B1墙，柱，顶升2.5mm，插入2mm厚防护钢板。测量房屋横向倾斜率与理论值比较，满足规范要求且无异常，停止横向顶升。8-C1轴理论顶升量100mm，具体顶升量以房屋检测结果进行判定。

b、纵向同步顶升：纵向顶升结束后，根据观测结果，对8-11⑨轴墙，柱同步顶升，同理8-11每次顶升5mm后，插入5mm厚钢板防护。其它按轴线位置按比例递减，直至纵向倾斜率满足规范要求。理论顶升量96mm，具体顶升量以房屋检测结果进行判定。

(5) 截断柱强度恢复：凿除截断平面上、下柱侧纵向钢筋保护层和钢筋头混凝土，钢筋采用对接焊恢复且用焊接短筋连接柱侧已截断纵筋。柱截面范围空隙灌入早强灌浆料并养护，待灌浆料强度达到要求后，分两次对称拆除柱周边千斤顶。

(6) 剪力墙强度恢复：a、剪力墙暗柱强度恢复：同柱强度恢复。b、非暗柱墙体强度恢复：暗柱空隙内灌浆料强度达到要求后，凿除非暗柱区域纵向分布筋保护层和钢筋接头混凝土，墙身内用钢筋对接焊恢复，墙身外用短筋连接已断纵筋，卸除千斤顶，灌缝膨胀细石混凝土养护。

(7) 墙、柱加固：剪力墙、柱强度恢复后，在承台面-1.05~-0.500标高范围，墙、柱外扩200mmC40混凝土固套加固。

(8) 拆除钢支撑，钢牛腿。

### 六、纠偏准备工作

1、在8#楼周边设置水平基准点和竖向观测基点，在楼层顶部四角设置竖向观测基点。

2、配置千斤顶， $\varnothing 220$ 直径，每个千斤顶1000kN，个数洋千斤顶平面布置图。

3、房屋设置避雷接地线。

4、拆除阻碍纠偏的砖墙、梁、

### 七、结构恢复

1、结构顶升纠偏至满足规范要求后，即可对插入钢板的墙，柱截面抽出钢板，灌注C40无机灌浆料并养护。待强度达到100%后，卸除千斤顶，最后将切断的钢筋对接焊，空隙外用C40微膨胀细石混凝土灌浆料实养护。

2、墙、柱根部加大截面固套加固。

3、拆除钢支撑，一楼地面回填找平，回填满足原设计要求。

4、恢复拆除的砖墙。

### 八、材料

#### 1. 结构材料

(1)、混凝土强度等级见各平面图。

(2)、钢筋级别（除图中另有注明者外）： $\Phi$ 为HRB300普通热轧钢筋（ $f_y=270N/mm$ ）， $\Phi$ 为HRB335普通热轧钢筋（ $f_y=300N/mm$ ）， $\Phi$ 为HRB400普通热轧钢筋（ $f_y=360N/mm$ ），钢板及型钢一律选用普通碳素钢（Q235）；用电渣焊接时，HRB300级钢筋采用E43XX型焊条，HRB335级钢筋采用E50XX型焊条，当不同强度的钢材连接时，采用与低强度钢材相适应的焊接材料。

(3)、剪力墙与框架柱纵向受力钢筋采用普通钢筋时，钢筋的抗拉强度实测值与屈服强度实测值的比值不应小于1.25；且钢筋的屈服强度实测值与强度标准值的比值不应大于1.3。钢筋的强度标准值应具有不小于95%的保证率。

(4)、C40无机灌浆料：混凝土C40。

#### 2. 现场部分

(1)、本工程混凝土结构的环境类别为二a类。

混凝土耐久性规定：

环境类别	最大水灰比	最小水泥用量(Kg/m <sup>3</sup> )	最低混凝土强度等级	最大氯离子含量(%)	最大碱含量(Kg/m <sup>3</sup> )
二a	0.60	250	C25	0.3	3.0

(2)、除图中另有注明者外，纵向受力钢筋的混凝土保护层厚度详见“03G329-1”第6页表1.3。

(3)、除图中另有注明者外，纵向受拉钢筋的锚固长度详见“03G329-1”第7页表1.5。

#### (4)、钢筋的连接

(a)、除注明外钢筋的连接可采用：绑扎搭接；机械连接或焊接。钢筋接头宜优先采用机械连接接头或焊接接头；冷轧扭钢筋、冷轧带肋钢筋的连接应采用搭接接头，严禁采用焊接接头。异形柱内纵向受力钢筋应采用焊接接头或机械连接。

(b)、除图中另有注明者外， $d \geq 16$ 的受力筋均采用机械连接接头，机械连接接头的类型及质量应符合国家现行有关标准的规定。采用焊接时：焊缝高度 $\geq$ 图中未注明的均为6mm；钢筋搭接焊缝长度除图中注明外，单面焊缝不少于10d，双面焊缝不少于5d（d为钢筋直径）。



武汉武大天业结构设计事务所有限公司  
设计证书等级：甲级 设计证书编号：A142008903

工程名称：龙马新居迁存并点项目加固及纠偏工程  
项目名称：8#楼加固纠偏

审核

设计


校对

制图

结构加固纠偏说明


设计号  
图号  
日期

施工  
01

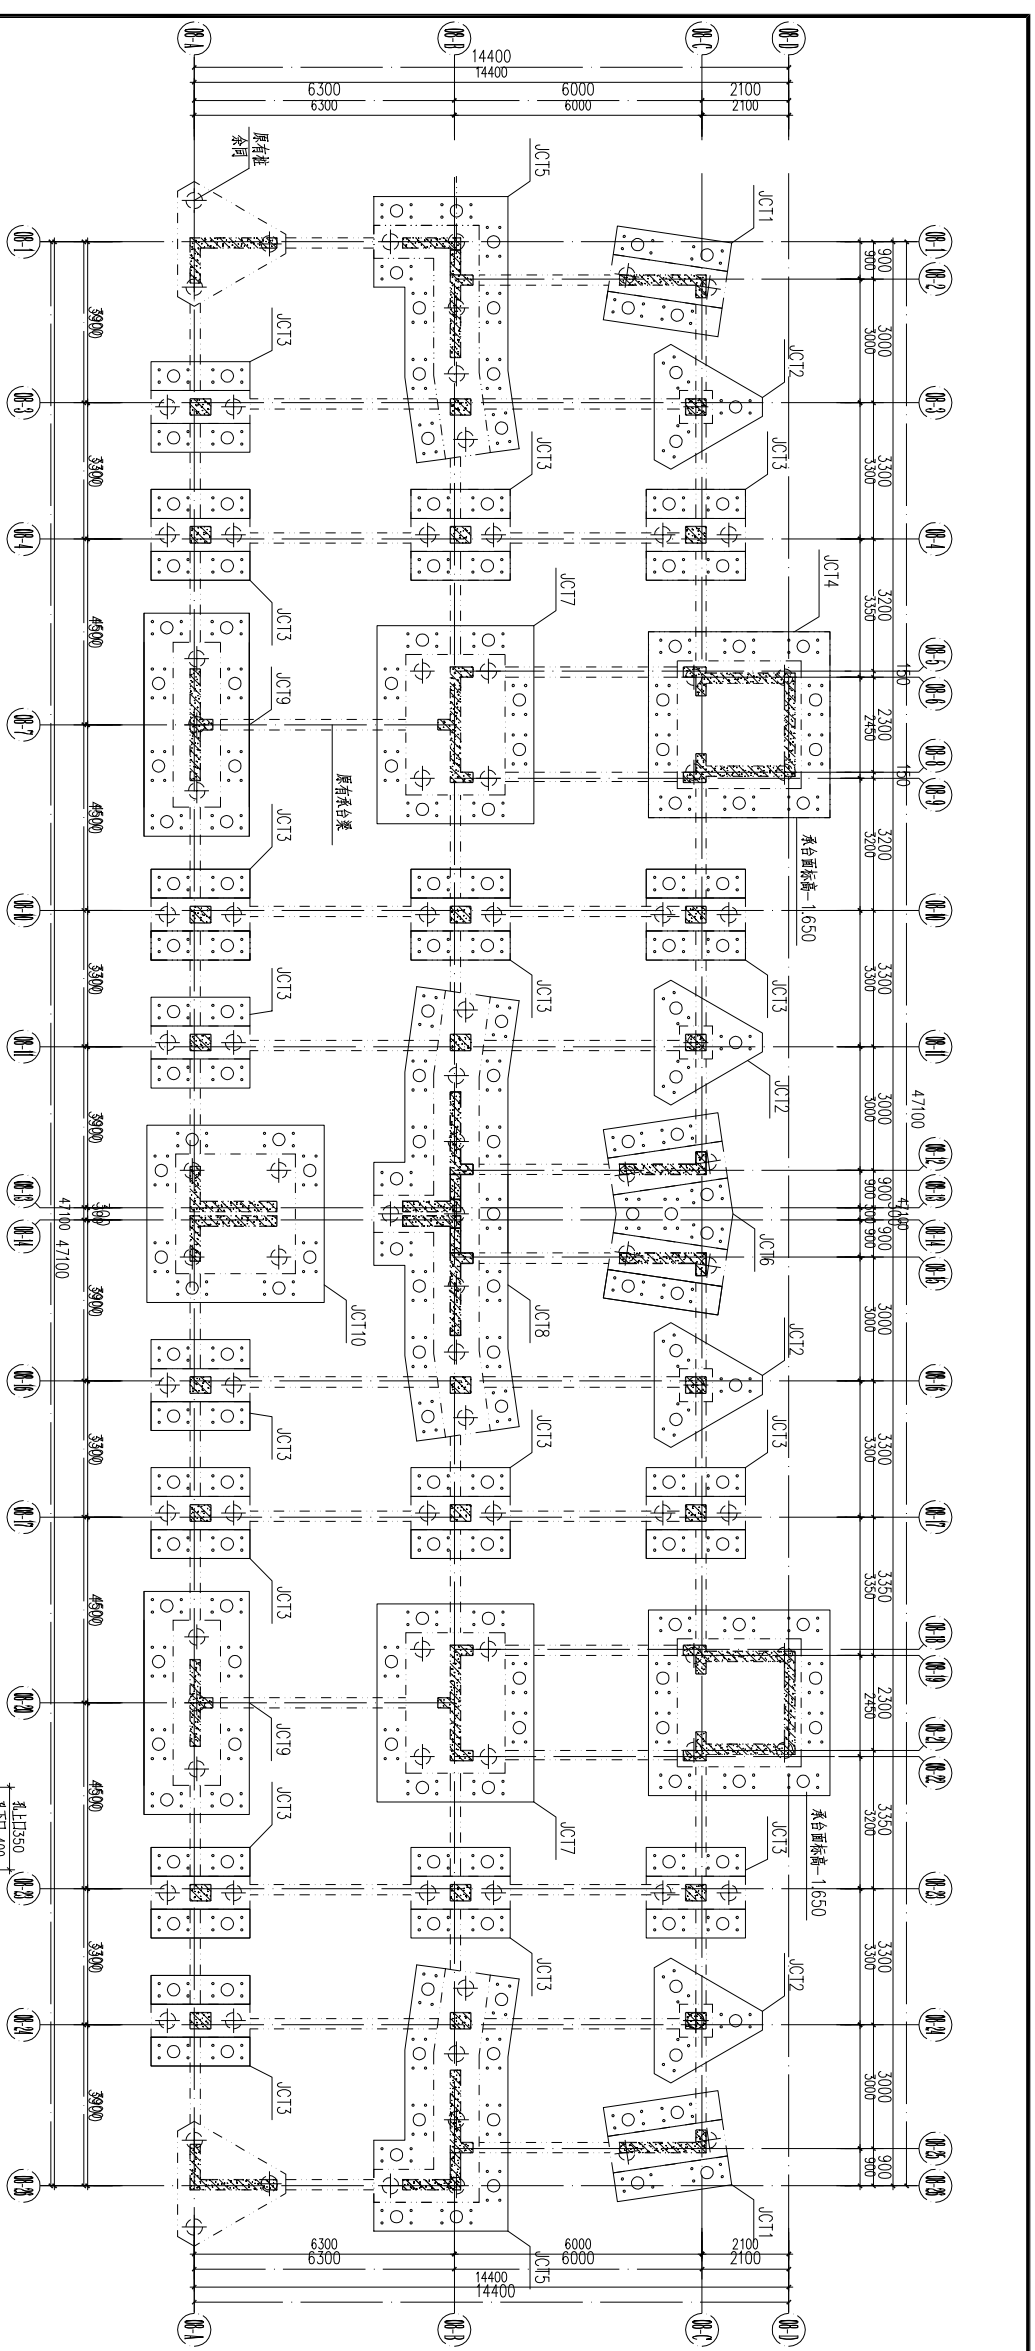


8#接桩杆静压桩补桩平面图 1:100

说明：1、锚杆桩187根，原有桩数96根，锚杆桩直径300mm。  
2、未注明原有承台标高均为-1.050，厚度均为1000mm，新增承台混凝土强度等级C40。

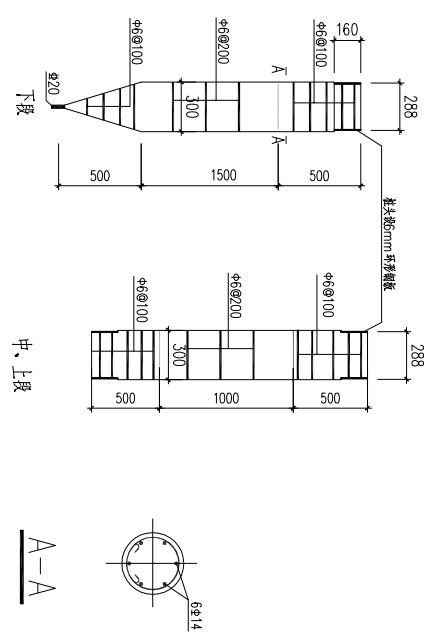


桩身配筋图

锚杆及桩孔留设详图

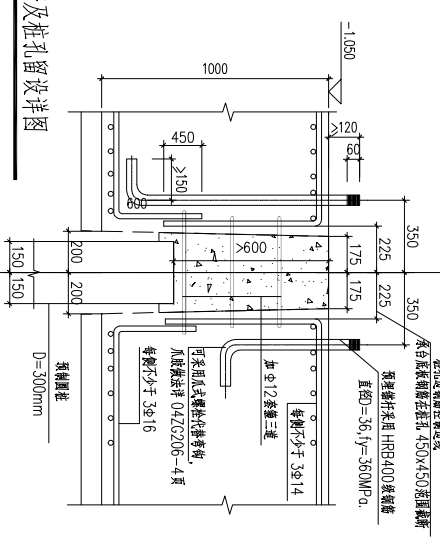


锚杆静压桩说明


- 设计依据：
  - 建筑地基技术规范(JGJ94-2008)。
  - 既有建筑地基基础加固技术规范(GJ123-2012)。
- 设计要求：
  - 单桩竖向承载力标准值800kN。
- 采用材料：
  - 钢筋：Φ12、Φ16、Φ20、Φ25、Φ30、Φ36、Φ40、Φ48、Φ56、Φ63、Φ70、Φ76、Φ80、Φ89、Φ95、Φ102、Φ108、Φ114、Φ120、Φ127、Φ133、Φ140、Φ146、Φ152、Φ159、Φ166、Φ173、Φ180、Φ188、Φ195、Φ203、Φ211、Φ219、Φ227、Φ235、Φ243、Φ251、Φ259、Φ267、Φ275、Φ283、Φ291、Φ299、Φ307、Φ315、Φ323、Φ331、Φ339、Φ347、Φ355、Φ363、Φ371、Φ379、Φ387、Φ395、Φ403、Φ411、Φ419、Φ427、Φ435、Φ443、Φ451、Φ459、Φ467、Φ475、Φ483、Φ491、Φ499、Φ507、Φ515、Φ523、Φ531、Φ539、Φ547、Φ555、Φ563、Φ571、Φ579、Φ587、Φ595、Φ603、Φ61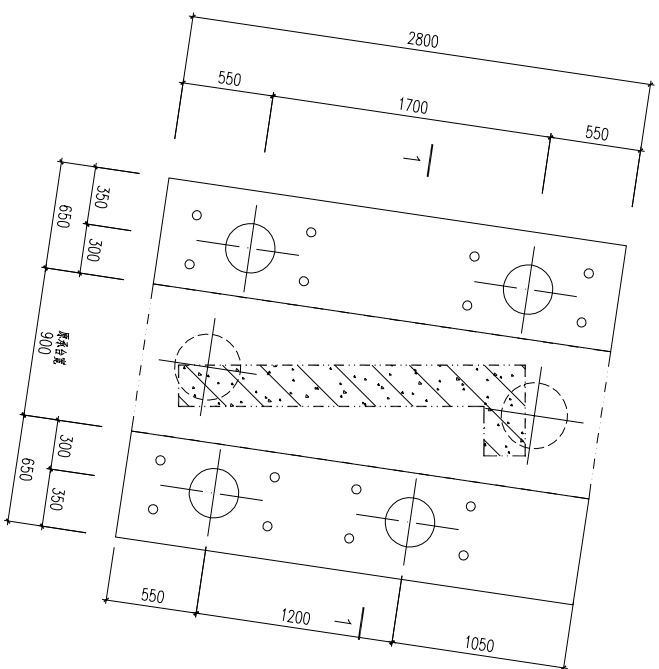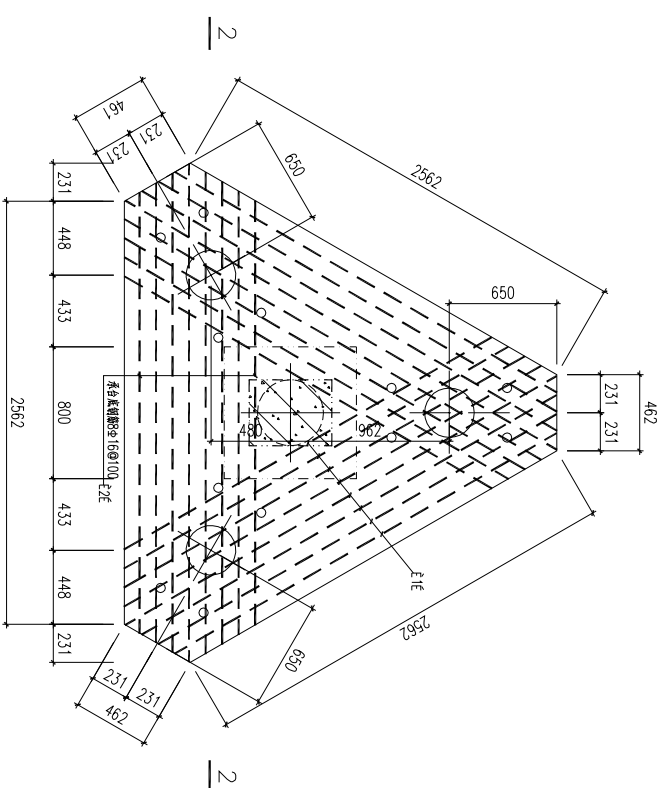


JCT2 1:25

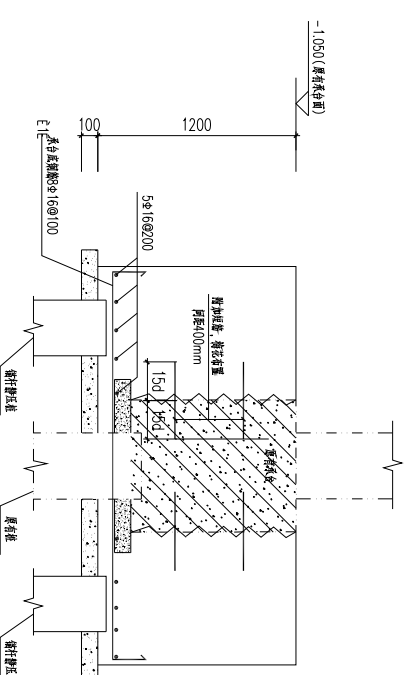

2-2 1:25

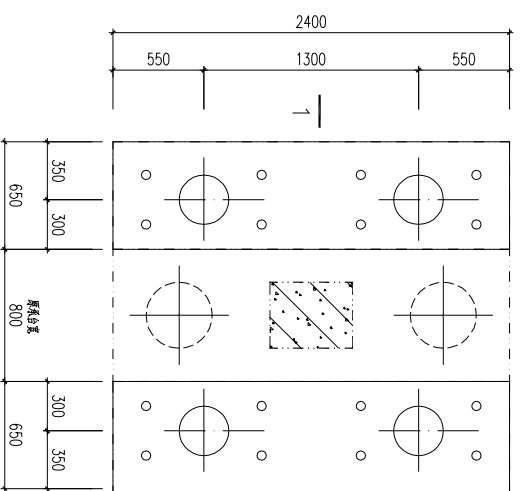


JCT3 1:25

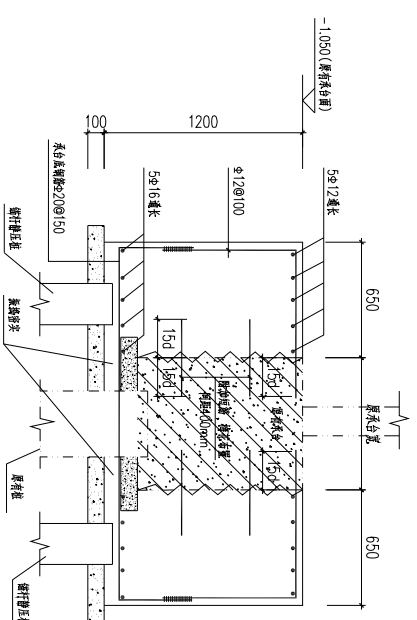



1-1 1:25

- 说明：1、承台混凝土强度等级为C40，新老承台接触面均需凿毛，后浇附加短钢筋加强连接。  
2、未注明附加短钢筋均为20。  
3、新老承台底垫层混凝土强度为C15。


<b>武汉武大天业结构设计事务所有限公司</b> 设计证书等级：甲级 设计证书编号：A142008903		工程名称	龙马新街存在并点项目加固及修缮工程
		项目名称	8#楼加固修缮
审核	设计	JCT1, JCT2, JCT3	
校对	制图		
		设计号	
		图号	03
		日期	

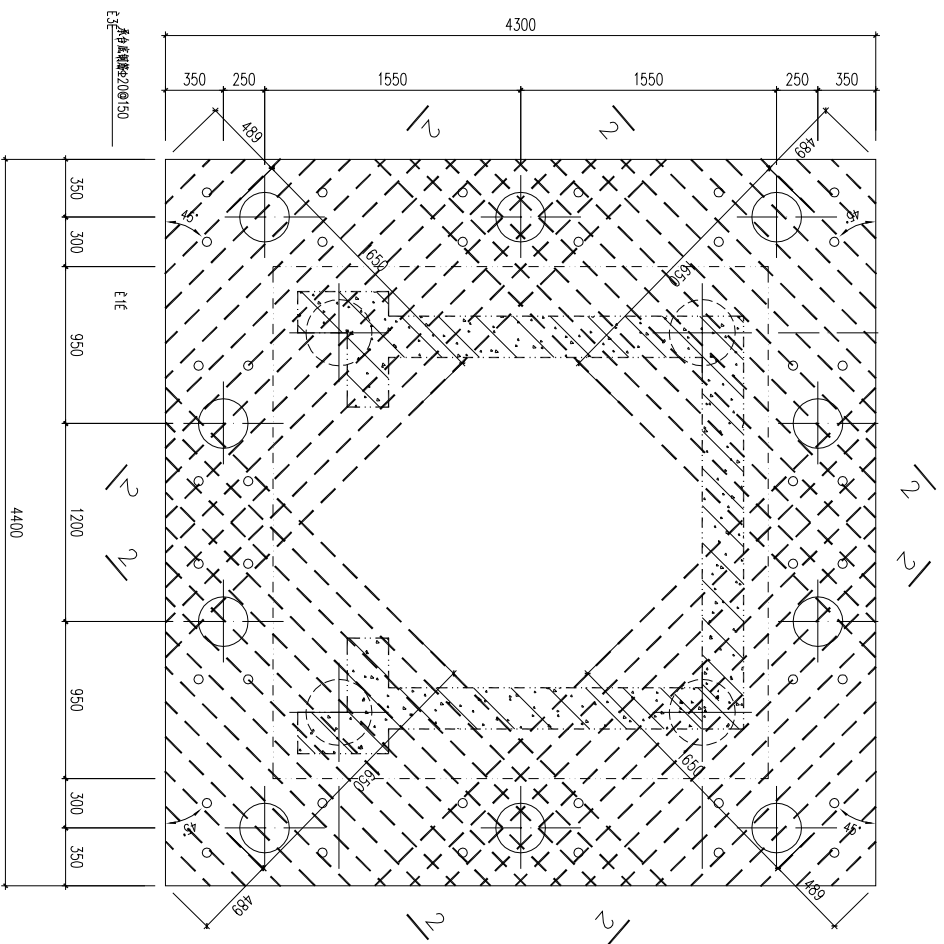


JCT4 1:25

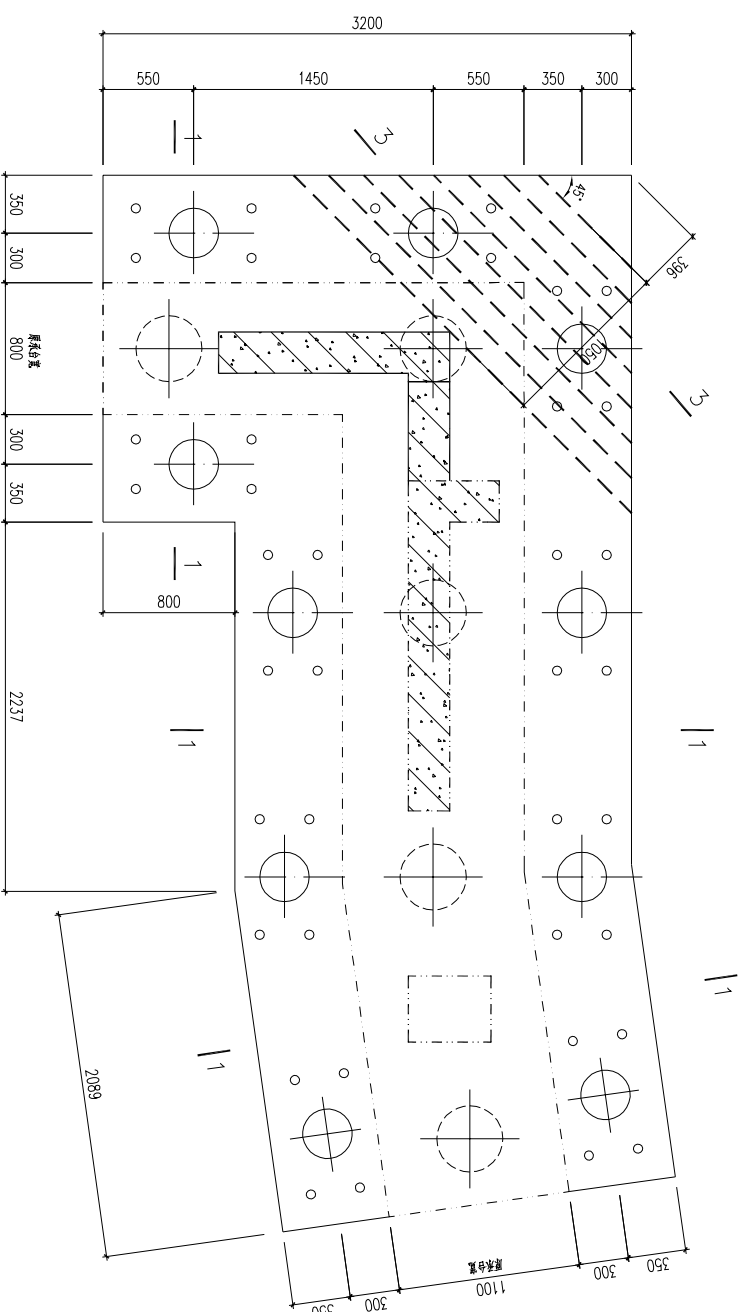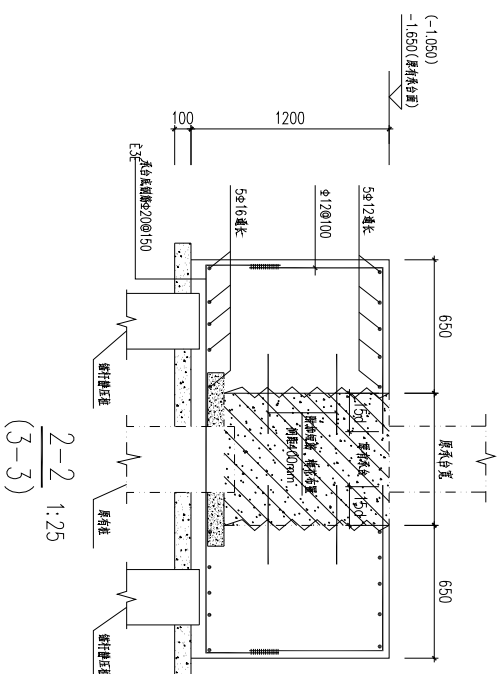


JCT5 1:25

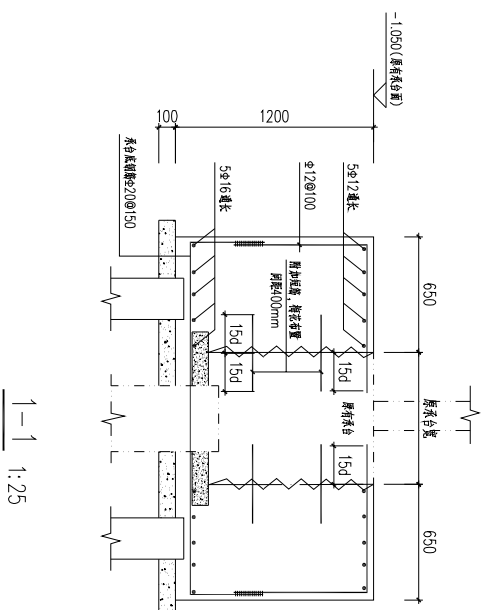


		项目名称	8#楼加固修缮
审核	设计	JCT4, JCT5	设计号
校对	制图		图号
			日期

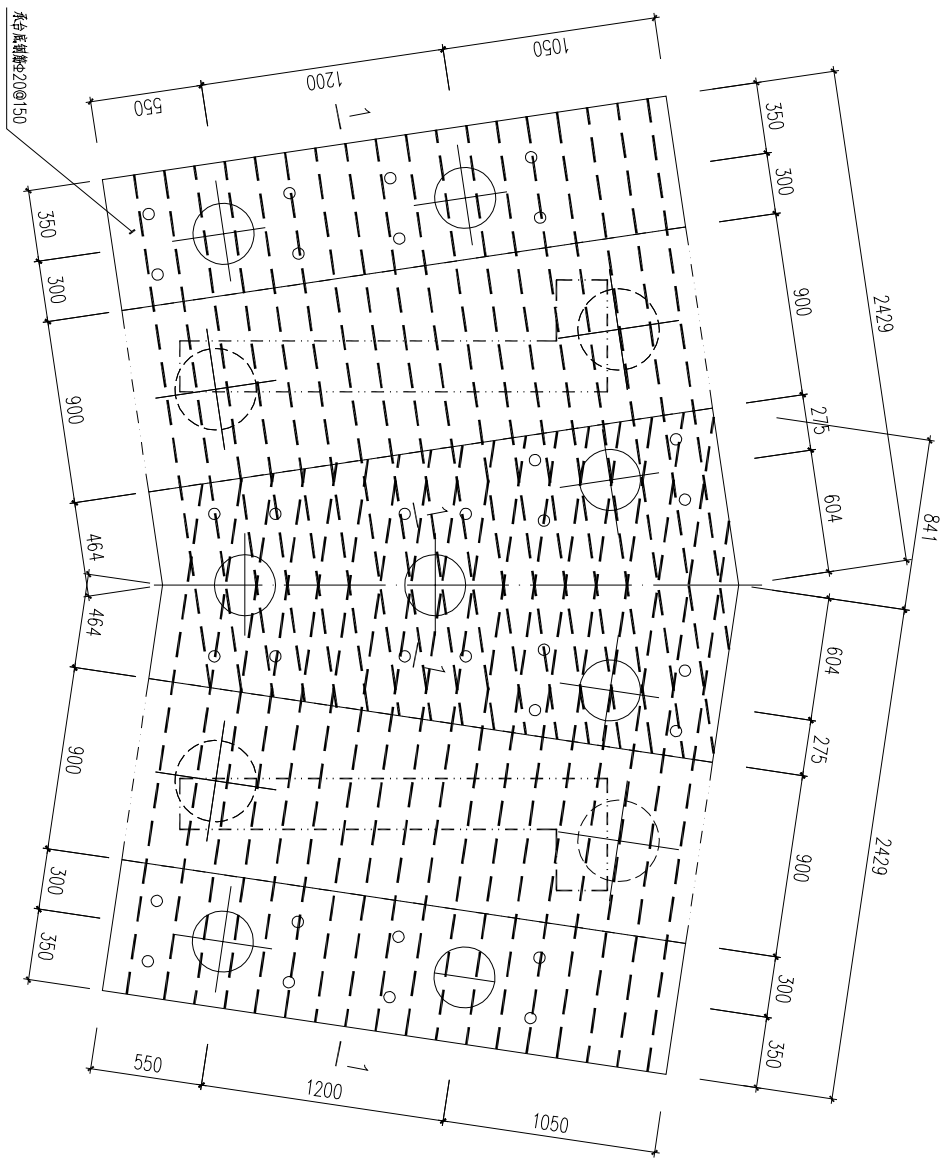


JCT6 1:25

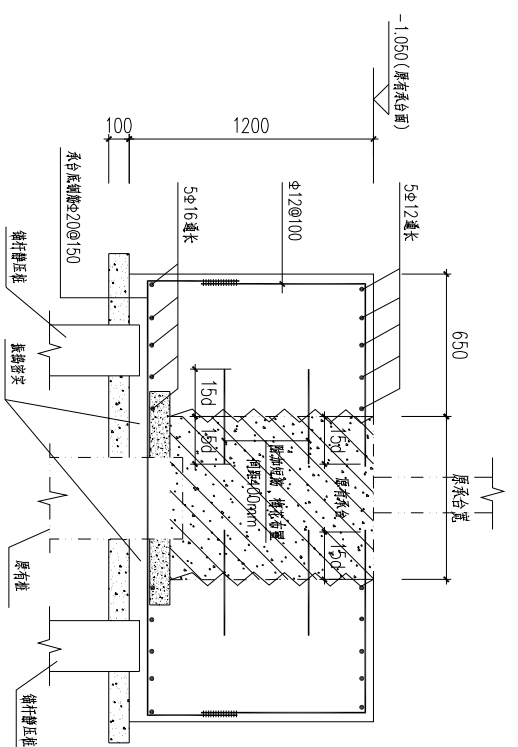

1-1 1:25

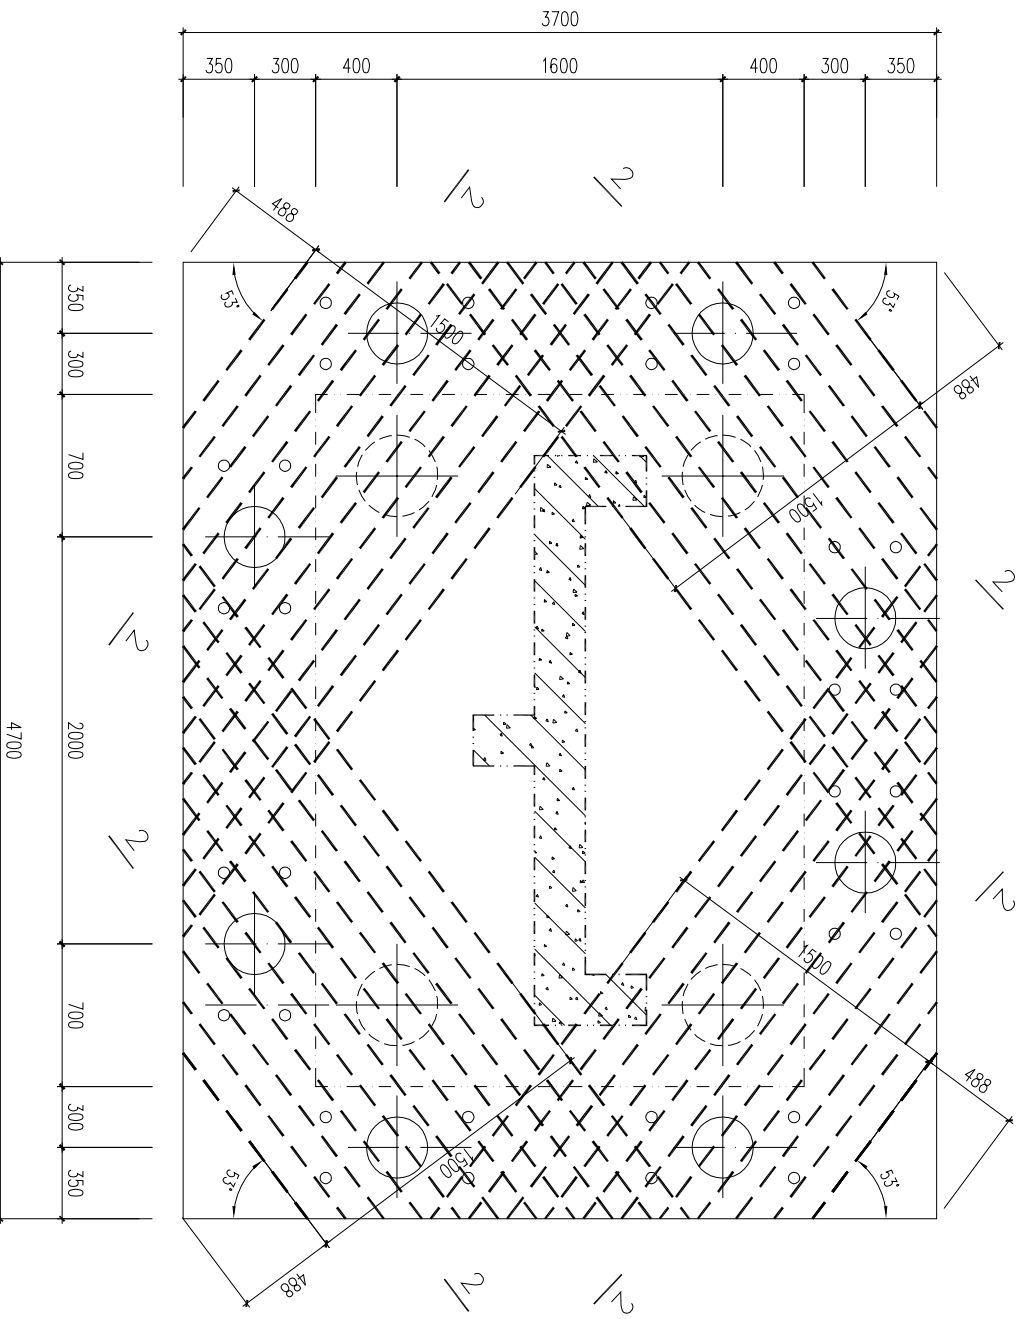

JCT7 1:25

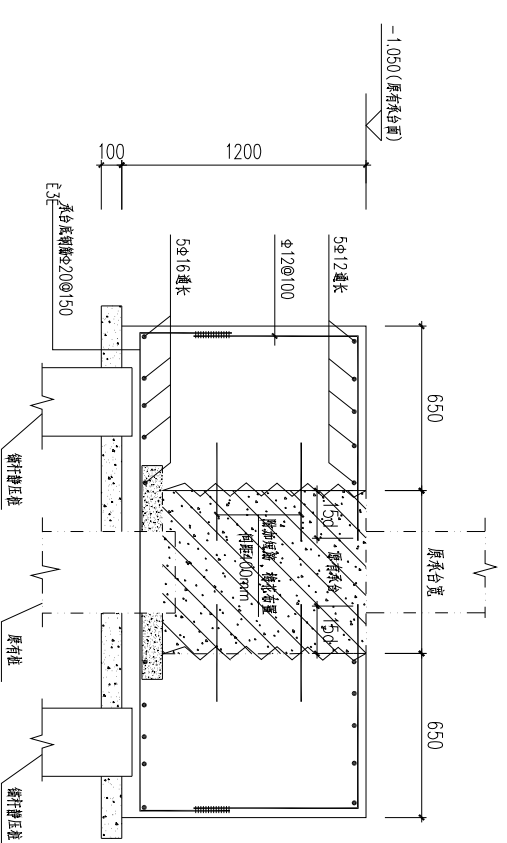


2-2 1:25

**武汉武大天业结构设计事务所有限公司**  
 设计证书等级：甲级 设计证书编号：A142008903


工程名称：龙马新居迁存并点项目加固及纠偏工程  
 项目名称：8#楼加固纠偏

审核	设计	JCT6, JCT7	设计号
校对	制图		图号
			日期


竣工图  
05

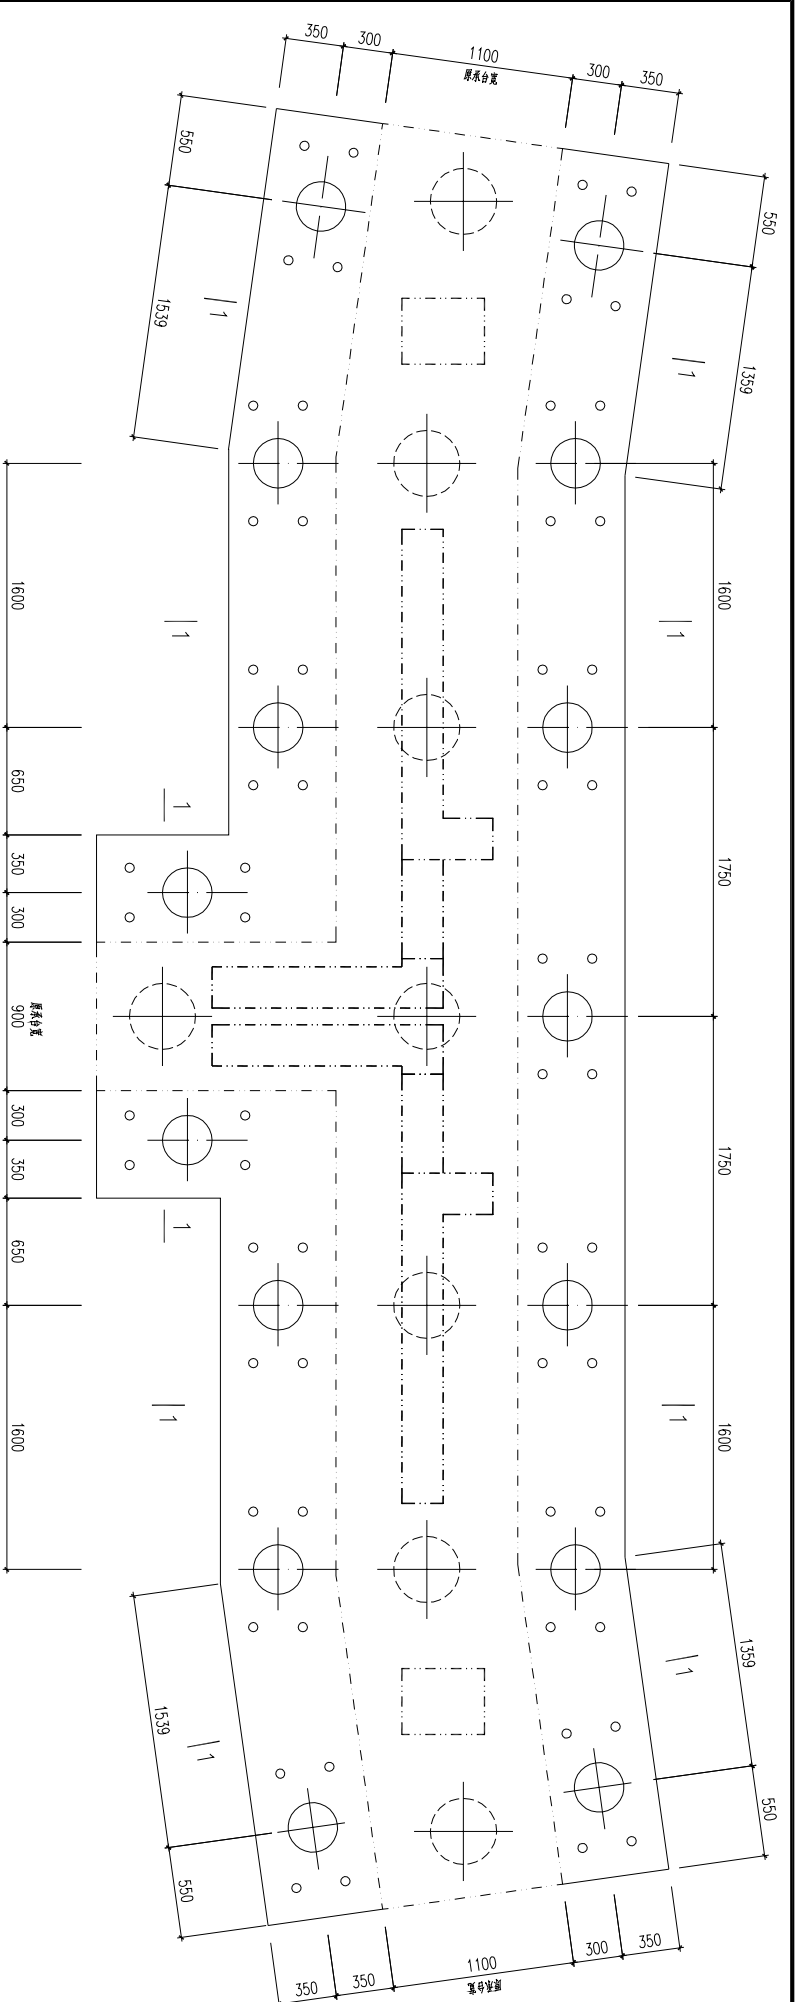


JCT8 1:25

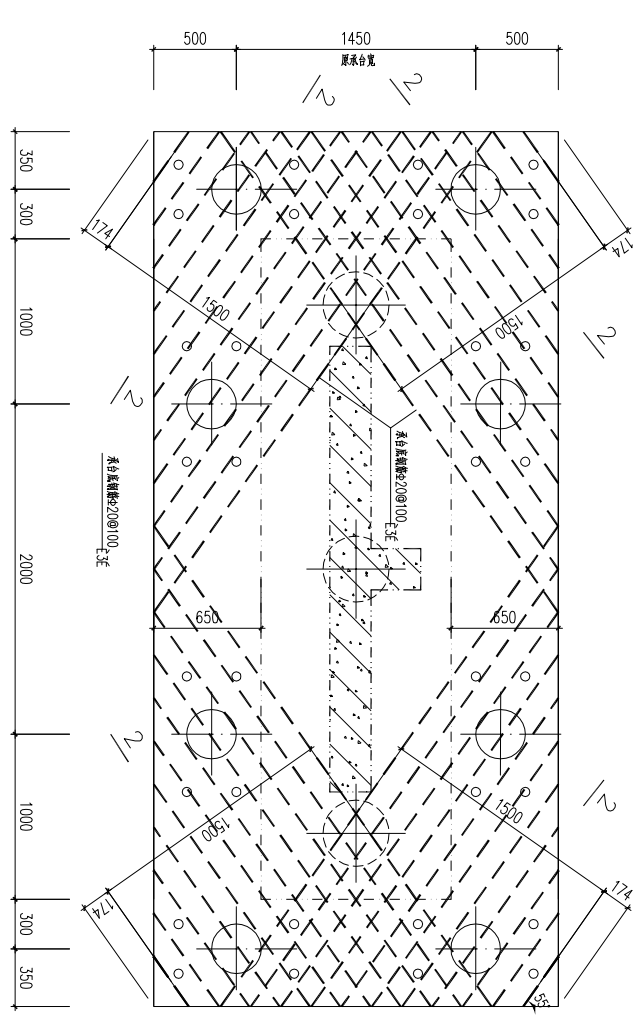


JCT9 1:25

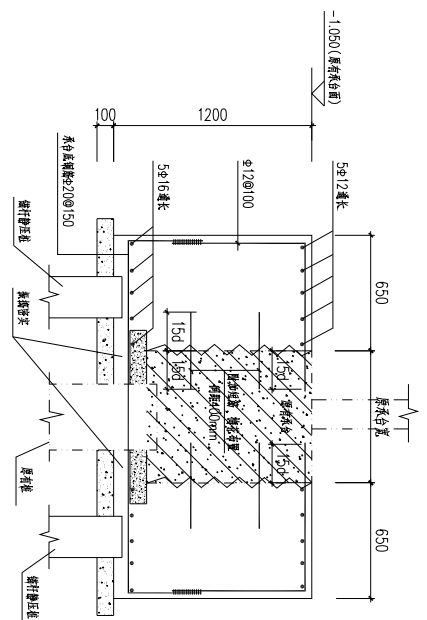

1-1 1:25

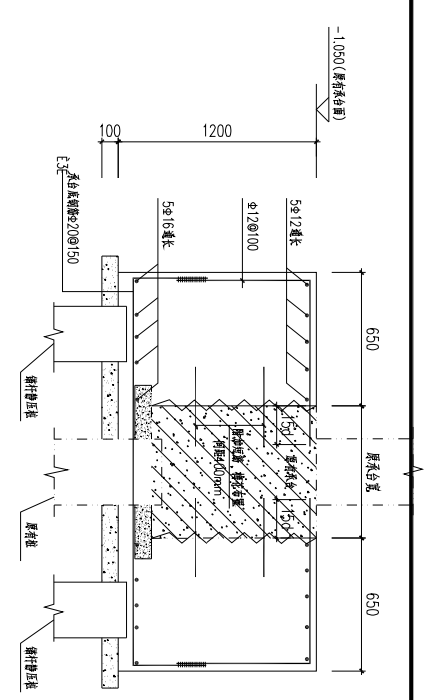


2-2 1:25

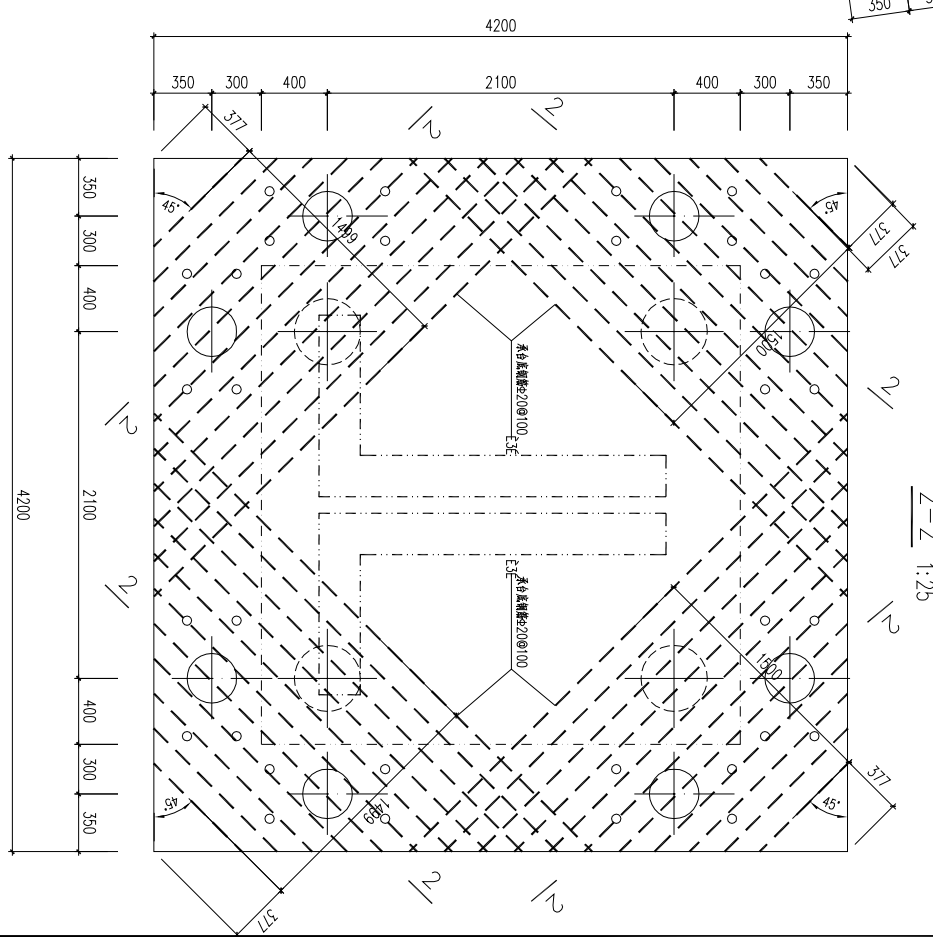

JCT10 1:25


		<b>武汉武大天业结构设计事务所有限公司</b> 设计证书等级: 甲级 设计证书编号: A142008903		工程名称: 龙马新程存在并点项目加固及修缮工程 项目编号: 8#楼加固修缮	
		审核: _____ 校对: _____	设计: _____ 制图: _____	JCT8, JCT9, JCT10	

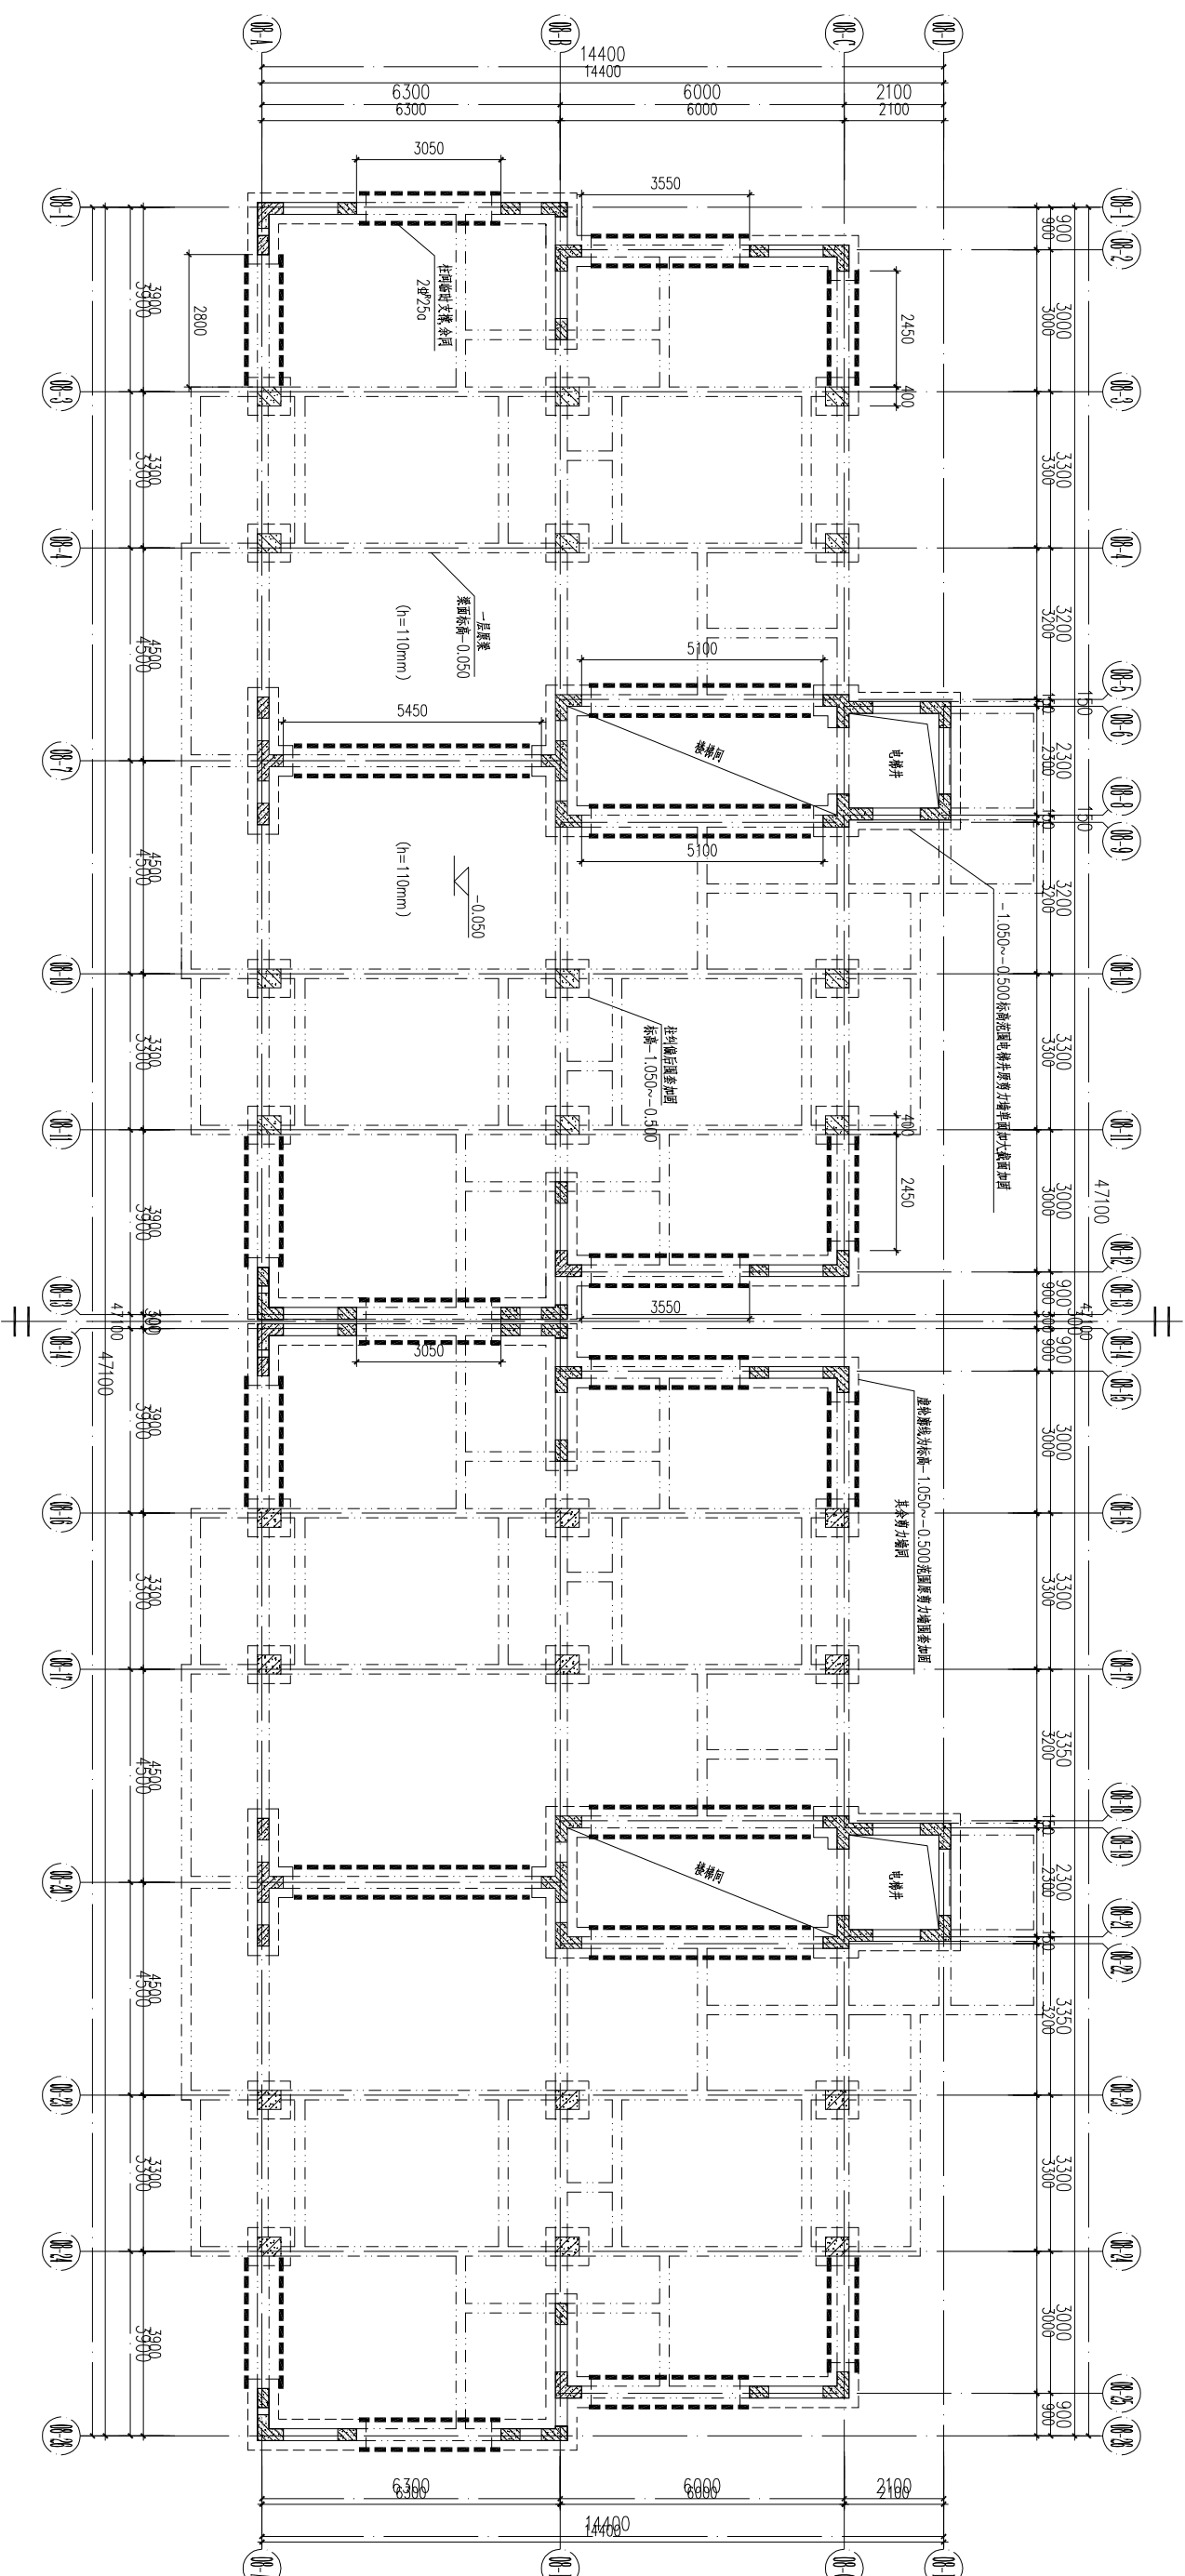

8#楼一层钢支撑平面图 1:100

注: 1、围套加固剪力墙、柱详大样图,  
2、柱间临时支撑与墙、柱连接详大样图。  
3、未注明板板厚度均为100mm。

<b>武汉武天业结构设计事务所有限公司</b> 设计证书等级: 甲级 设计证书编号: A142008903		工程名称		龙马新居迁存并点项目加固及纠偏工程	
		项目名称		8#楼加固纠偏	
审核	设计	一层钢支撑平面图			
校对	制图				
设计号	图例	日期	图号	日期	施工进度
	08				

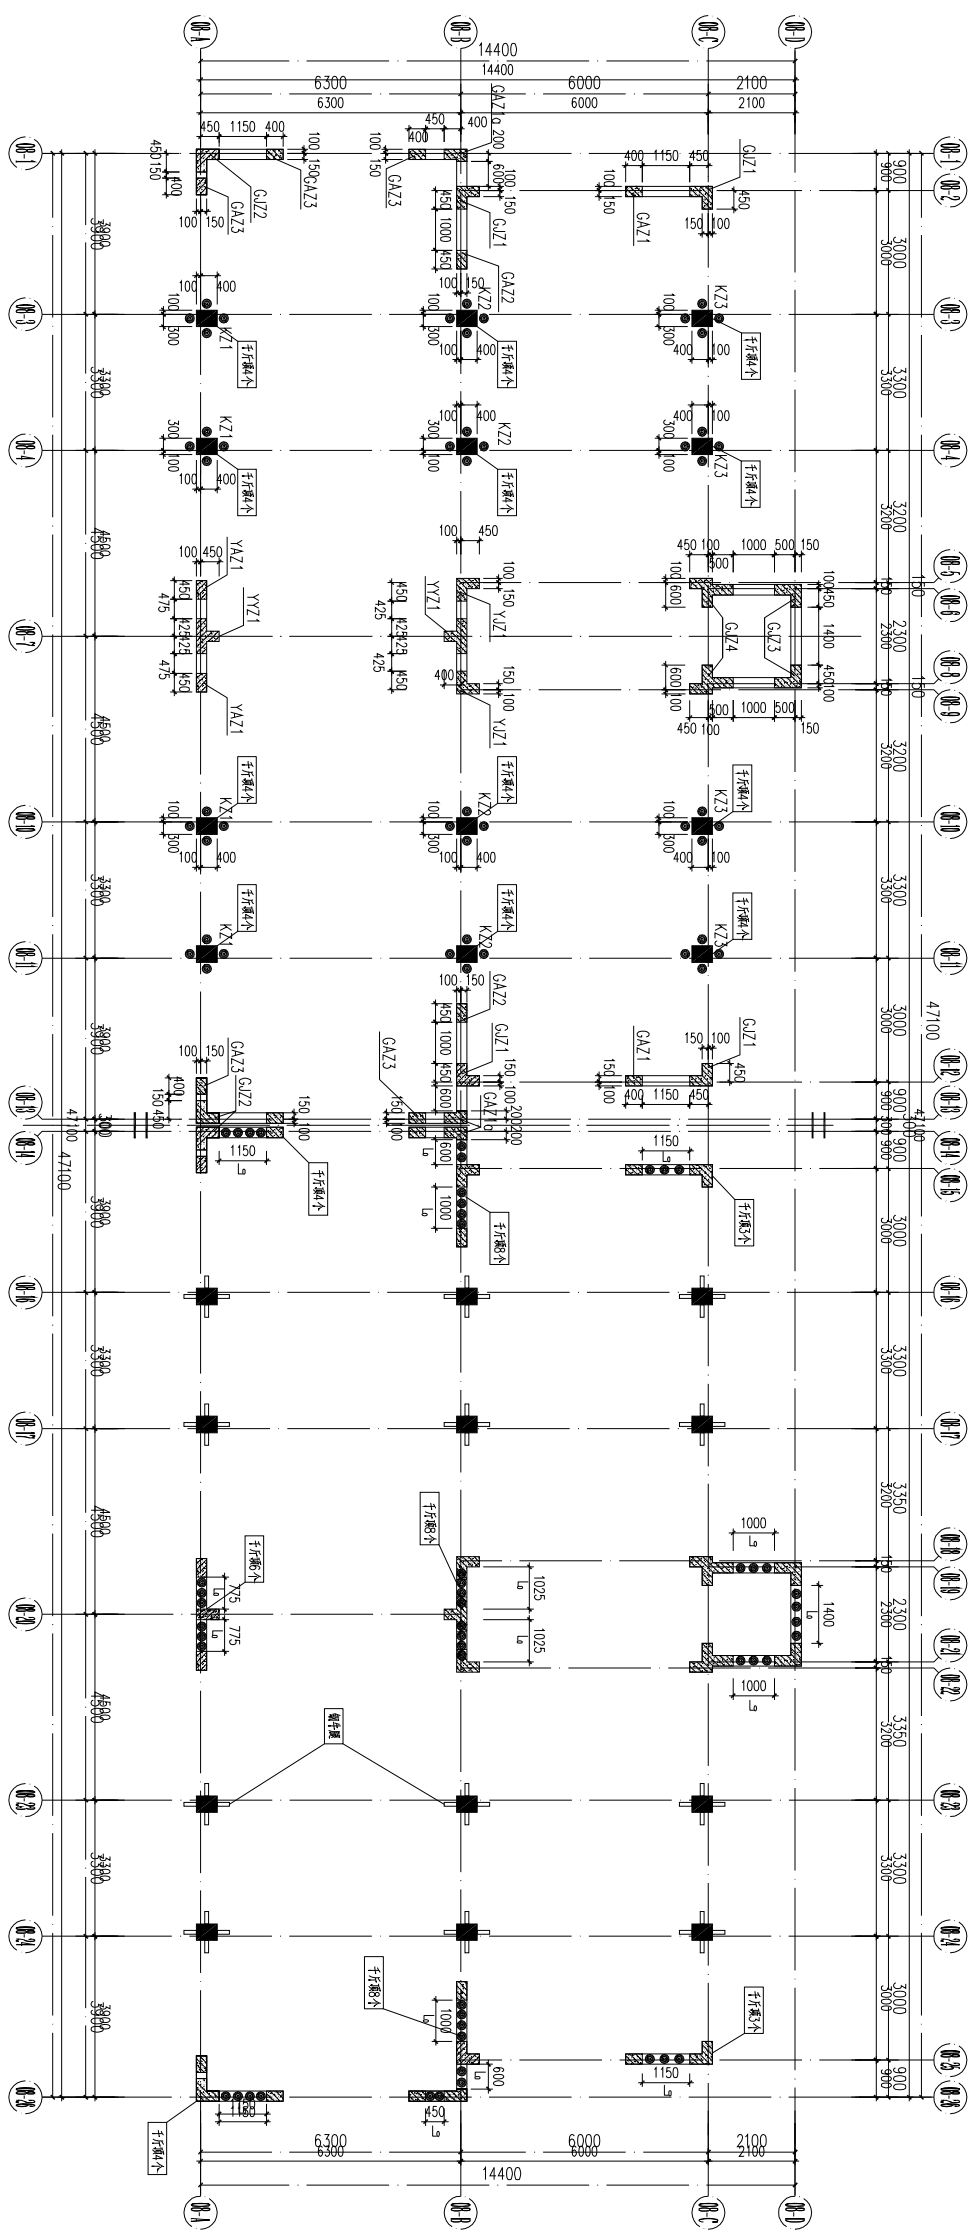

钢牛腿及千斤顶布置平面图 1:100

- 注：(1)：每个千斤顶额定顶升力100吨，千斤顶总数为图中总数的1.3倍，各墙、柱均预留备用千斤顶。  
 (2)：图中K\*表示原有柱子，YYZ,GAZ,YAZ均表示原有暗柱。  
 (3)：本图中已注明尺寸d为千斤顶安装区域尺寸，墙顶混凝土切割时不得切割。  
 (3)：钢牛腿详见柱顶升节点大样图；

- 注：(1) 本图焊接按表中焊接连接用于墙柱结构顶升钢牛腿满足设计要求后，对原切割墙体进行焊接补强，做法详见相关顶升节点大样图。

柱围套加固表

编号	标高	截面	截面大样
KZ1	基础顶~-0.500	φ100/100	
KZ2	基础顶~-0.500	φ100/100	
KZ3	基础顶~-0.500	φ100/100	

剪力墙围套加固表

编号	标高	截面	截面大样
GAZ1	基础顶~-0.500	8#20 (8#22)	
GAZ1a	基础顶~-0.500	8#25 (16#28)	
GAZ2	基础顶~-0.500	10#25 (16#28)	
GAZ3	基础顶~-0.500	8#25 (8#28)	
GAZ1	基础顶~-0.500	16#22 (16#25)	
GAZ2	基础顶~-0.500	16#25 (16#28)	
GAZ3	基础顶~-0.500	18#25 (18#28)	
GAZ4	基础顶~-0.500	26#22 (26#25)	
YAZ1	基础顶~-0.500	φ100/150	
YAZ1	基础顶~-0.500	18#16 (18#18)	
YAZ1	基础顶~-0.500	16#22 (16#25)	

**武汉大天业结构设计事务所有限公司**  
 设计证书等级：甲级 设计证书编号：A142008903

工程名称：龙马新区在建节点项目加固及纠偏工程  
 项目名称：8#楼加固纠偏


设计：制图  
 审核：校对

设计号：图号：07  
 日期：








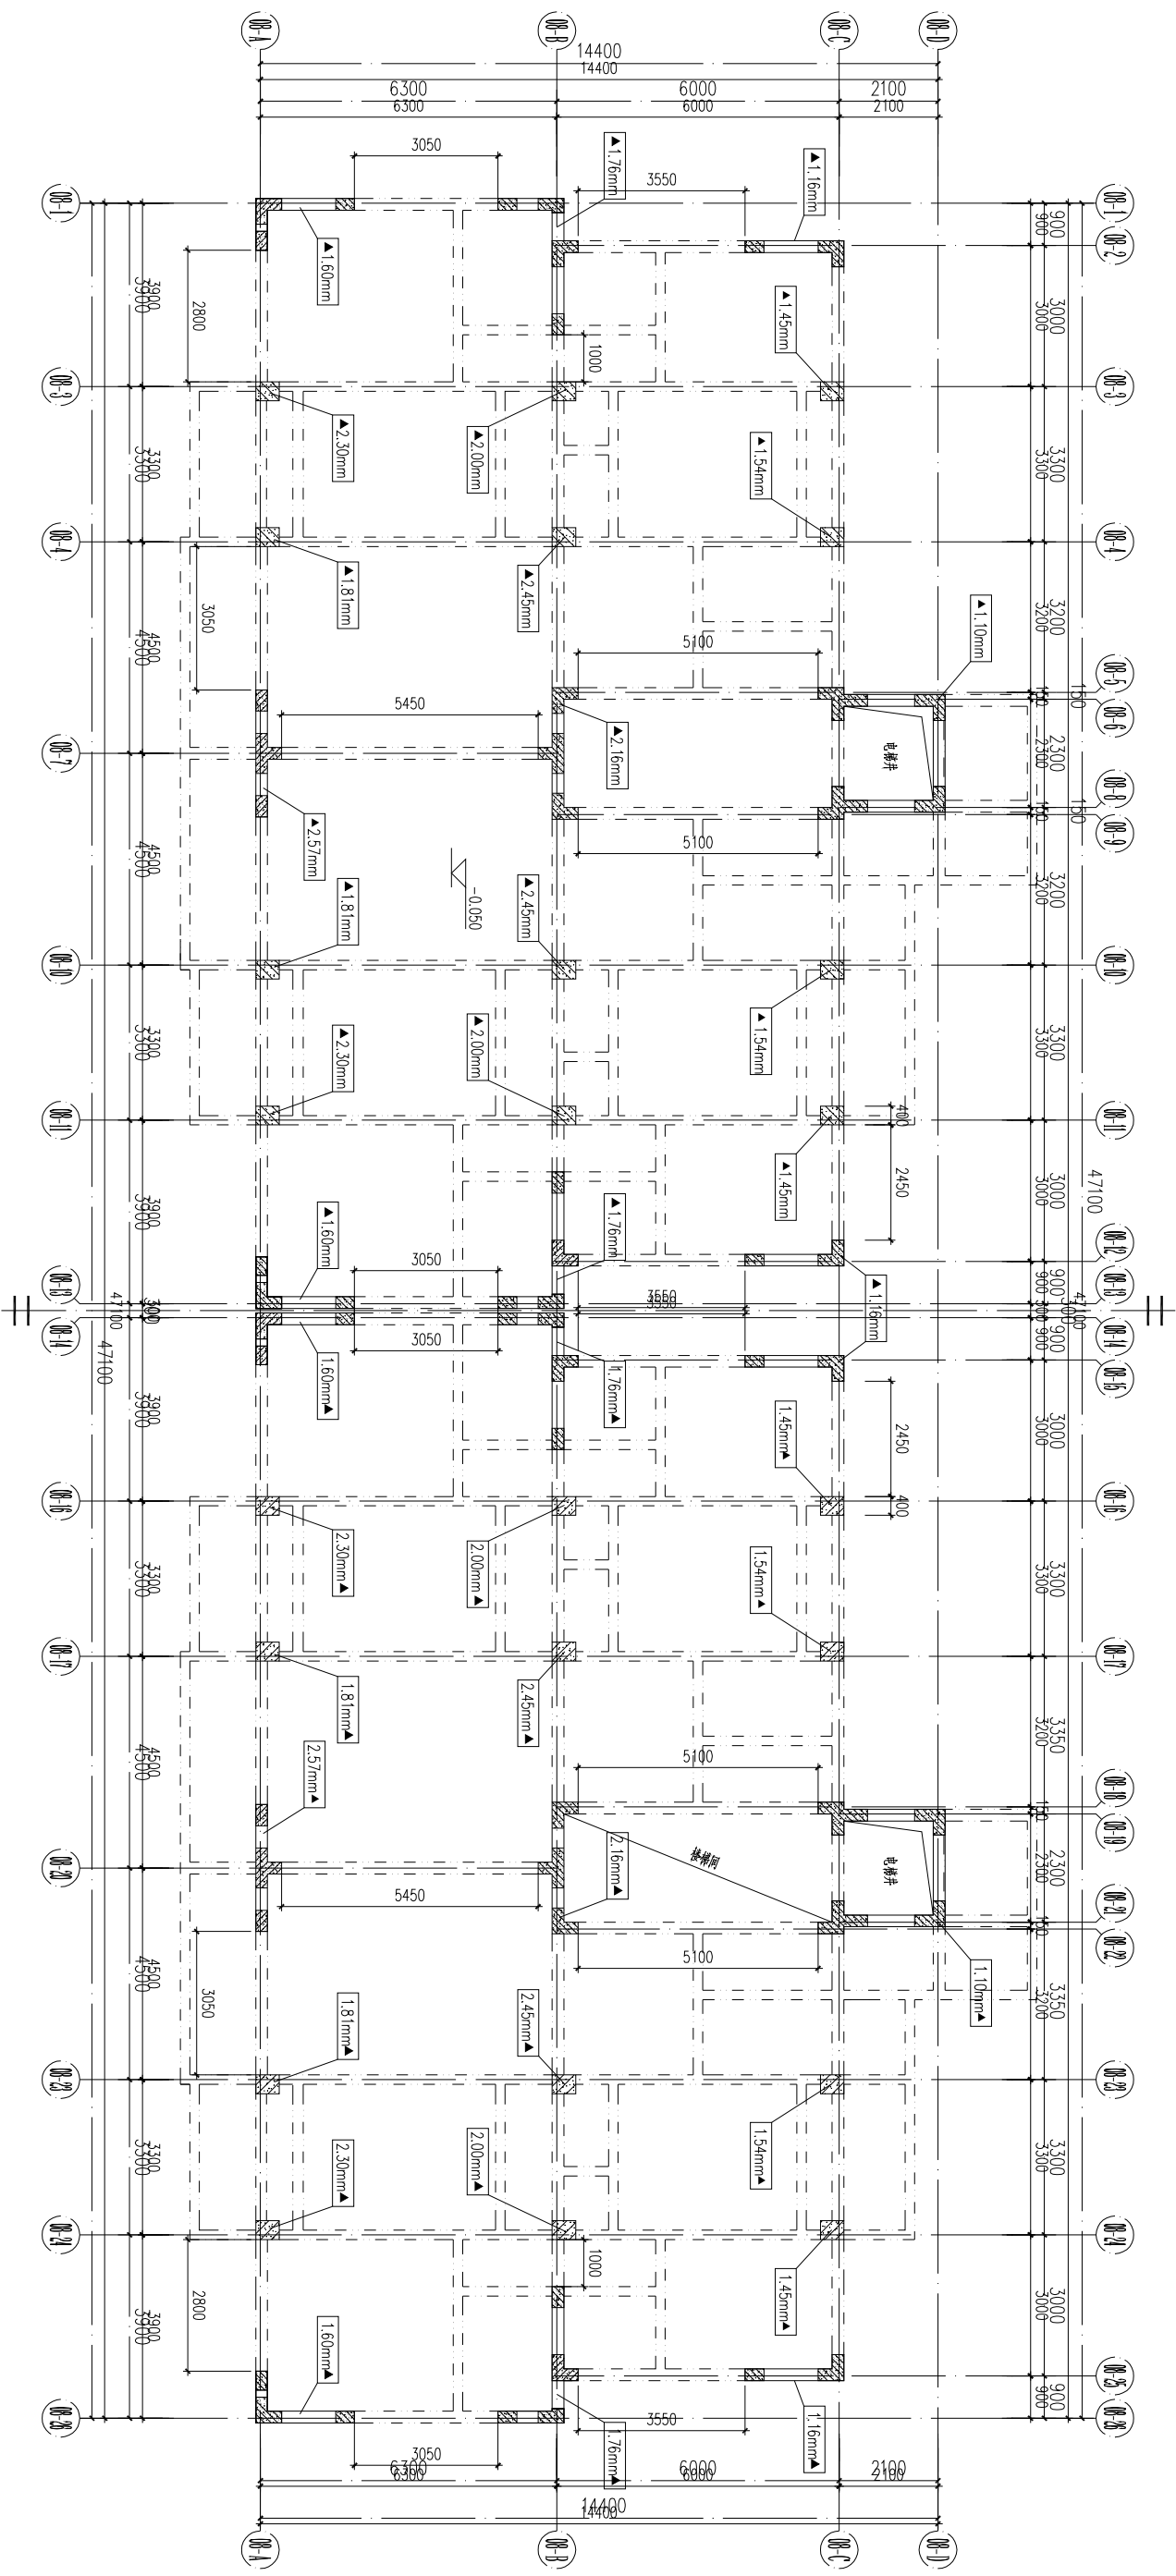

8#楼顶升相对位移计算  
1:100

▲1.60mm ———— 表示该项升点与相邻顶升点位移差值

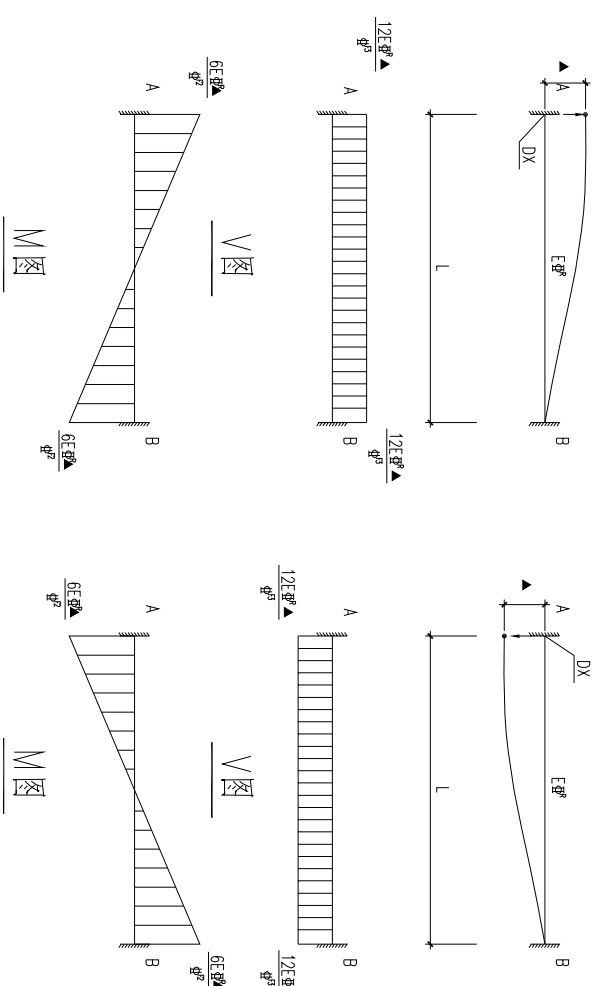

<b>武汉武天业结构设计事务所有限公司</b> 设计证书等级: 甲级 设计证书编号: A142008903		工程名称		龙马新居迁存并点项目及纠偏工程	
		项目名称		8#楼加固纠偏	
审核	设计	设计号		图例	竣工图
校对	制图	8#楼顶升相对位移计算		图号	08
		日期			